


**DOKUMENTACJA
POWYKONAWCZA**

15.01.18 v
 KIEROWNIK BUDOWY
 inż. Jerzy Kozakowski
 upr.bud./L95/0045/OWOK/06
 INSPEKTOR NADZORU
 mgr inż. Dariusz Fekala
 Upr. bud. Nr 66/Sz/99

- LEGENDA:
- Przepława dla ryb.
 - Roboty ziemne.
 - Narzut kamienny, Materace gabionowe.
 - K46 - Numery komór
 - Wlot i wylot z przepławki.
 - P-2 - Przekroje poprzeczne.

**DOKUMENTACJA
POWYKONAWCZA**

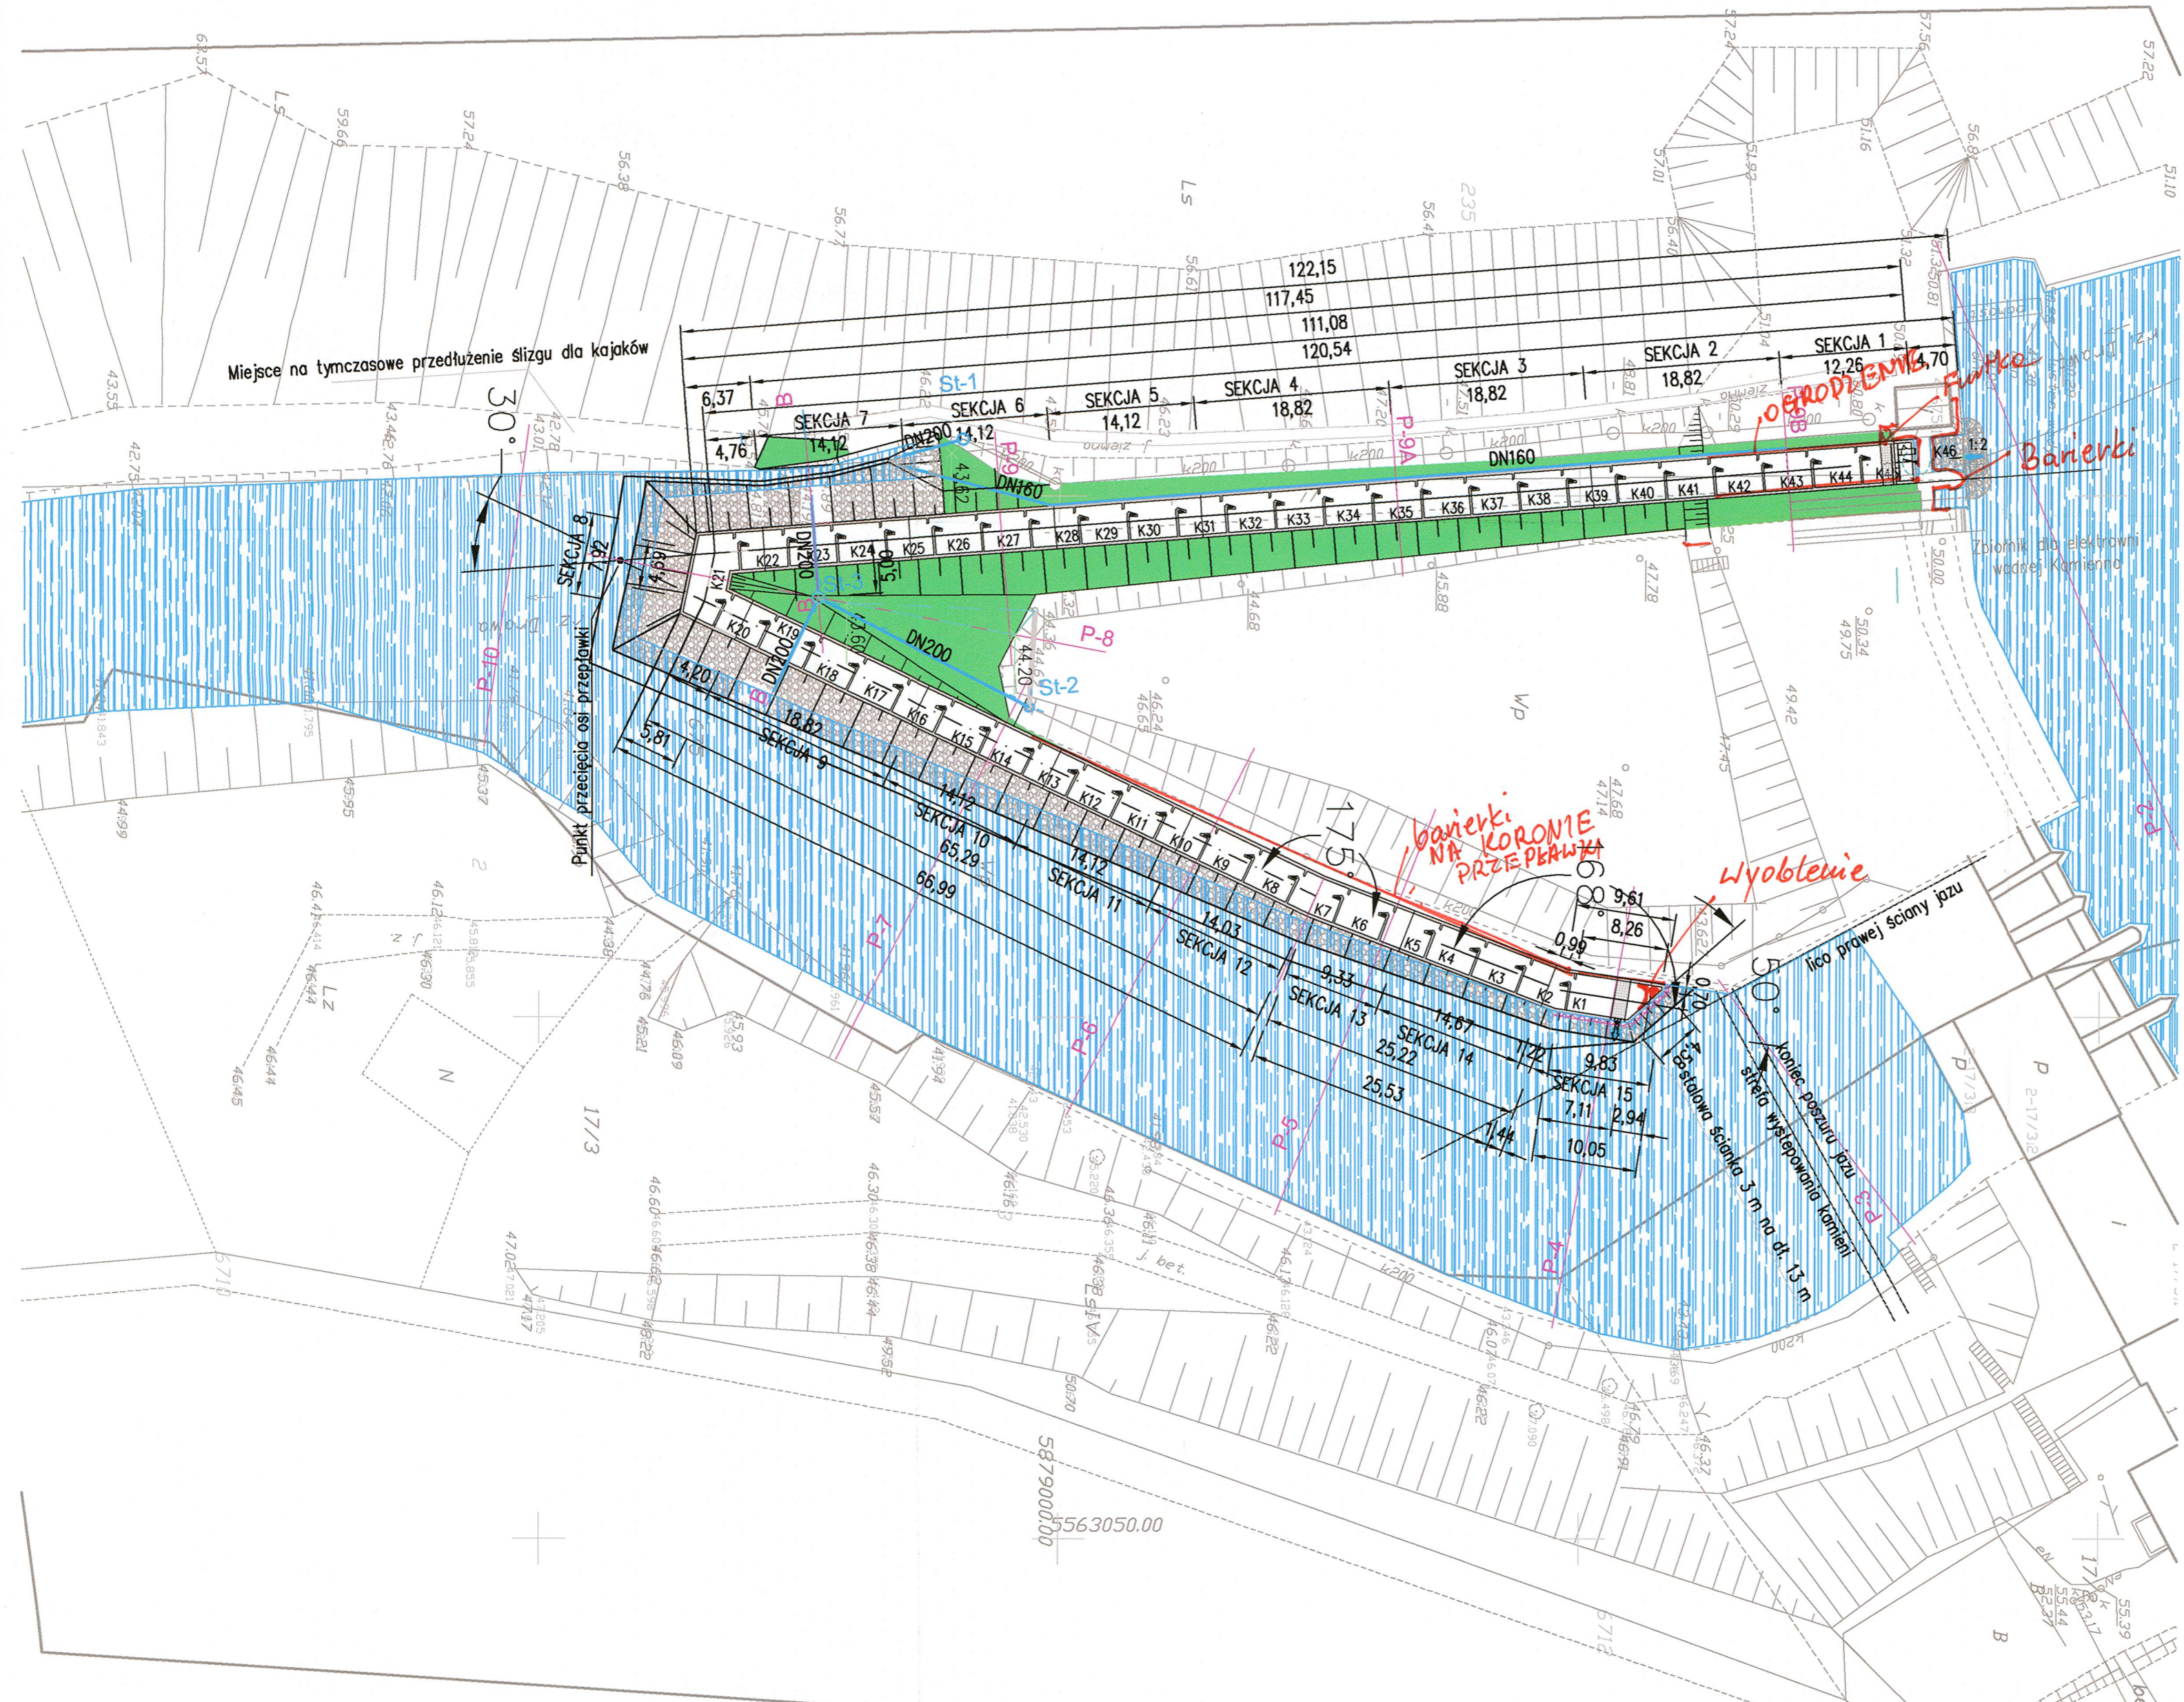

Projektanci:	Imię i nazwisko: mgr inż. Adam Dymkowski	Podpis: <i>[Signature]</i>	Specjalność: konstr.-inż. hydrotechn.	Nr uprawnień: St-585/89	Data: 25.04.2018
Sprawdzający:	mgr inż. Adam Sado	<i>[Signature]</i>	konstr.- budowlane	MAZ/0046/POOK/07	25.04.2018
Investycja:	Projekt LIFE13NAT/PL/000009 LIFEDrawaPL - Zadanie : Kamienna (C5)				
Objekt:	Przepława Kamienna (C5) (gmina Dobiegniew, powiat strzelecko-drezdenecki)		Nazwa rysunku: Plan sytuacyjno-wysokościowy terenu inwestycji		
	Stadium: PWA	Nr archiwalny: 6852-2/16	Nr umowy: 33/LIFEDrawaPL/2015 PKT. pret.:	Skala: 1:500	Nr rys.: 1/A
<small>Rozwiązania zawarte w niniejszym opracowaniu stanowią wyłączną własność "HYDROPROJEKTU" Sp. z o.o. i mogą być stosowane, powielane oraz udostępniane osobom trzecim jedynie na podstawie pisemnego zezwolenia Zarządu Spółki, z zastrzeżeniem wszelkich skutków prawnych.</small>					