



Energa
operator

DHV HYDROPROJEKT Sp. z o.o.
Biuro Regionalne we Wrocławiu
KANCLARIA

11.07.2016

87-800 Wrocław, ul. Płocka 169
L. dziennika 345

Od Zbigniew Bachanek
Dział Przyłączeń
Rejon Dystrybucji w Drawsku Pomorskim

Do DHV Hydroprojekt Sp. z o.o.
Biuro Regionalne
ul. Płocka 169
87-800 Wrocław

T 94 361 27 15

Znak EOP-5-019122-2016
Dot. Budowa infrastruktury technicznej w dorzeczu Drawy
– zadanie Głębocek

Drawsko Pomorskie, dn. 08 lipca 2016 roku

W odpowiedzi na pismo L.dz. PW/P-128/2016 w sprawie kolizji sieci elektroenergetycznych z planowanymi robotami hydrotechnicznymi w rejonie pozostałości budowli piętrzącej (progu) zlokalizowanego w korycie rzeki Drawy w km 162+25 w miejscowości Głębocek, gmina Czaplinek Rejon Dystrybucji w Drawsku Pomorskim informuje, że obszary przewidywanych robót (koryto rzeki) nie przebiegają sieci elektroenergetyczne. Istniejące sieci umieszczone są w podwieszonych nad rzeką przepustach i w konstrukcji mostu.

Przypominamy, iż prace w pobliżu linii energetycznych należy wykonywać zgodnie z obowiązującymi przepisami. W przypadku konieczności wyłączenia spod napięcia linii energetycznej należy zgłosić ten fakt do Rejonu Dystrybucji w Drawsku Pom. w terminie 7 dni przed planowanym wykonaniem prac.

Z poważaniem,

W zastępstwie Dyrektora
Rejonu Dystrybucji w Drawsku Pom.

Bachanek
Zbigniew Bachanek
Kierownik Działu Przyłączeń

Kontakt: Tomasz Krawczyk

Tel. 94 3612716

T +48 94 348 31 11
F +48 94 348 31 01


190275904-00050
1-000-11-90


ENERGA-OPERATOR SA
ul. Marynarki Polskiej 130, 80-557 Gdańsk
Oddział w Koszalinie
ul. Morska 10, 75-950 Koszalin
operator.koszalin@energa.pl
energa-operator.pl


Sąd Rejonowy Gdańsk-Północ
VII Wydział Gospodarczy KRS
KRS 0000033455



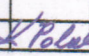
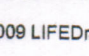
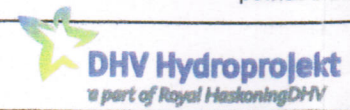
nr konta: 19 1050 0086 1000 0090 3005 4812
Kapitał zakładowy/wpłacony 1 356 110 400 zł



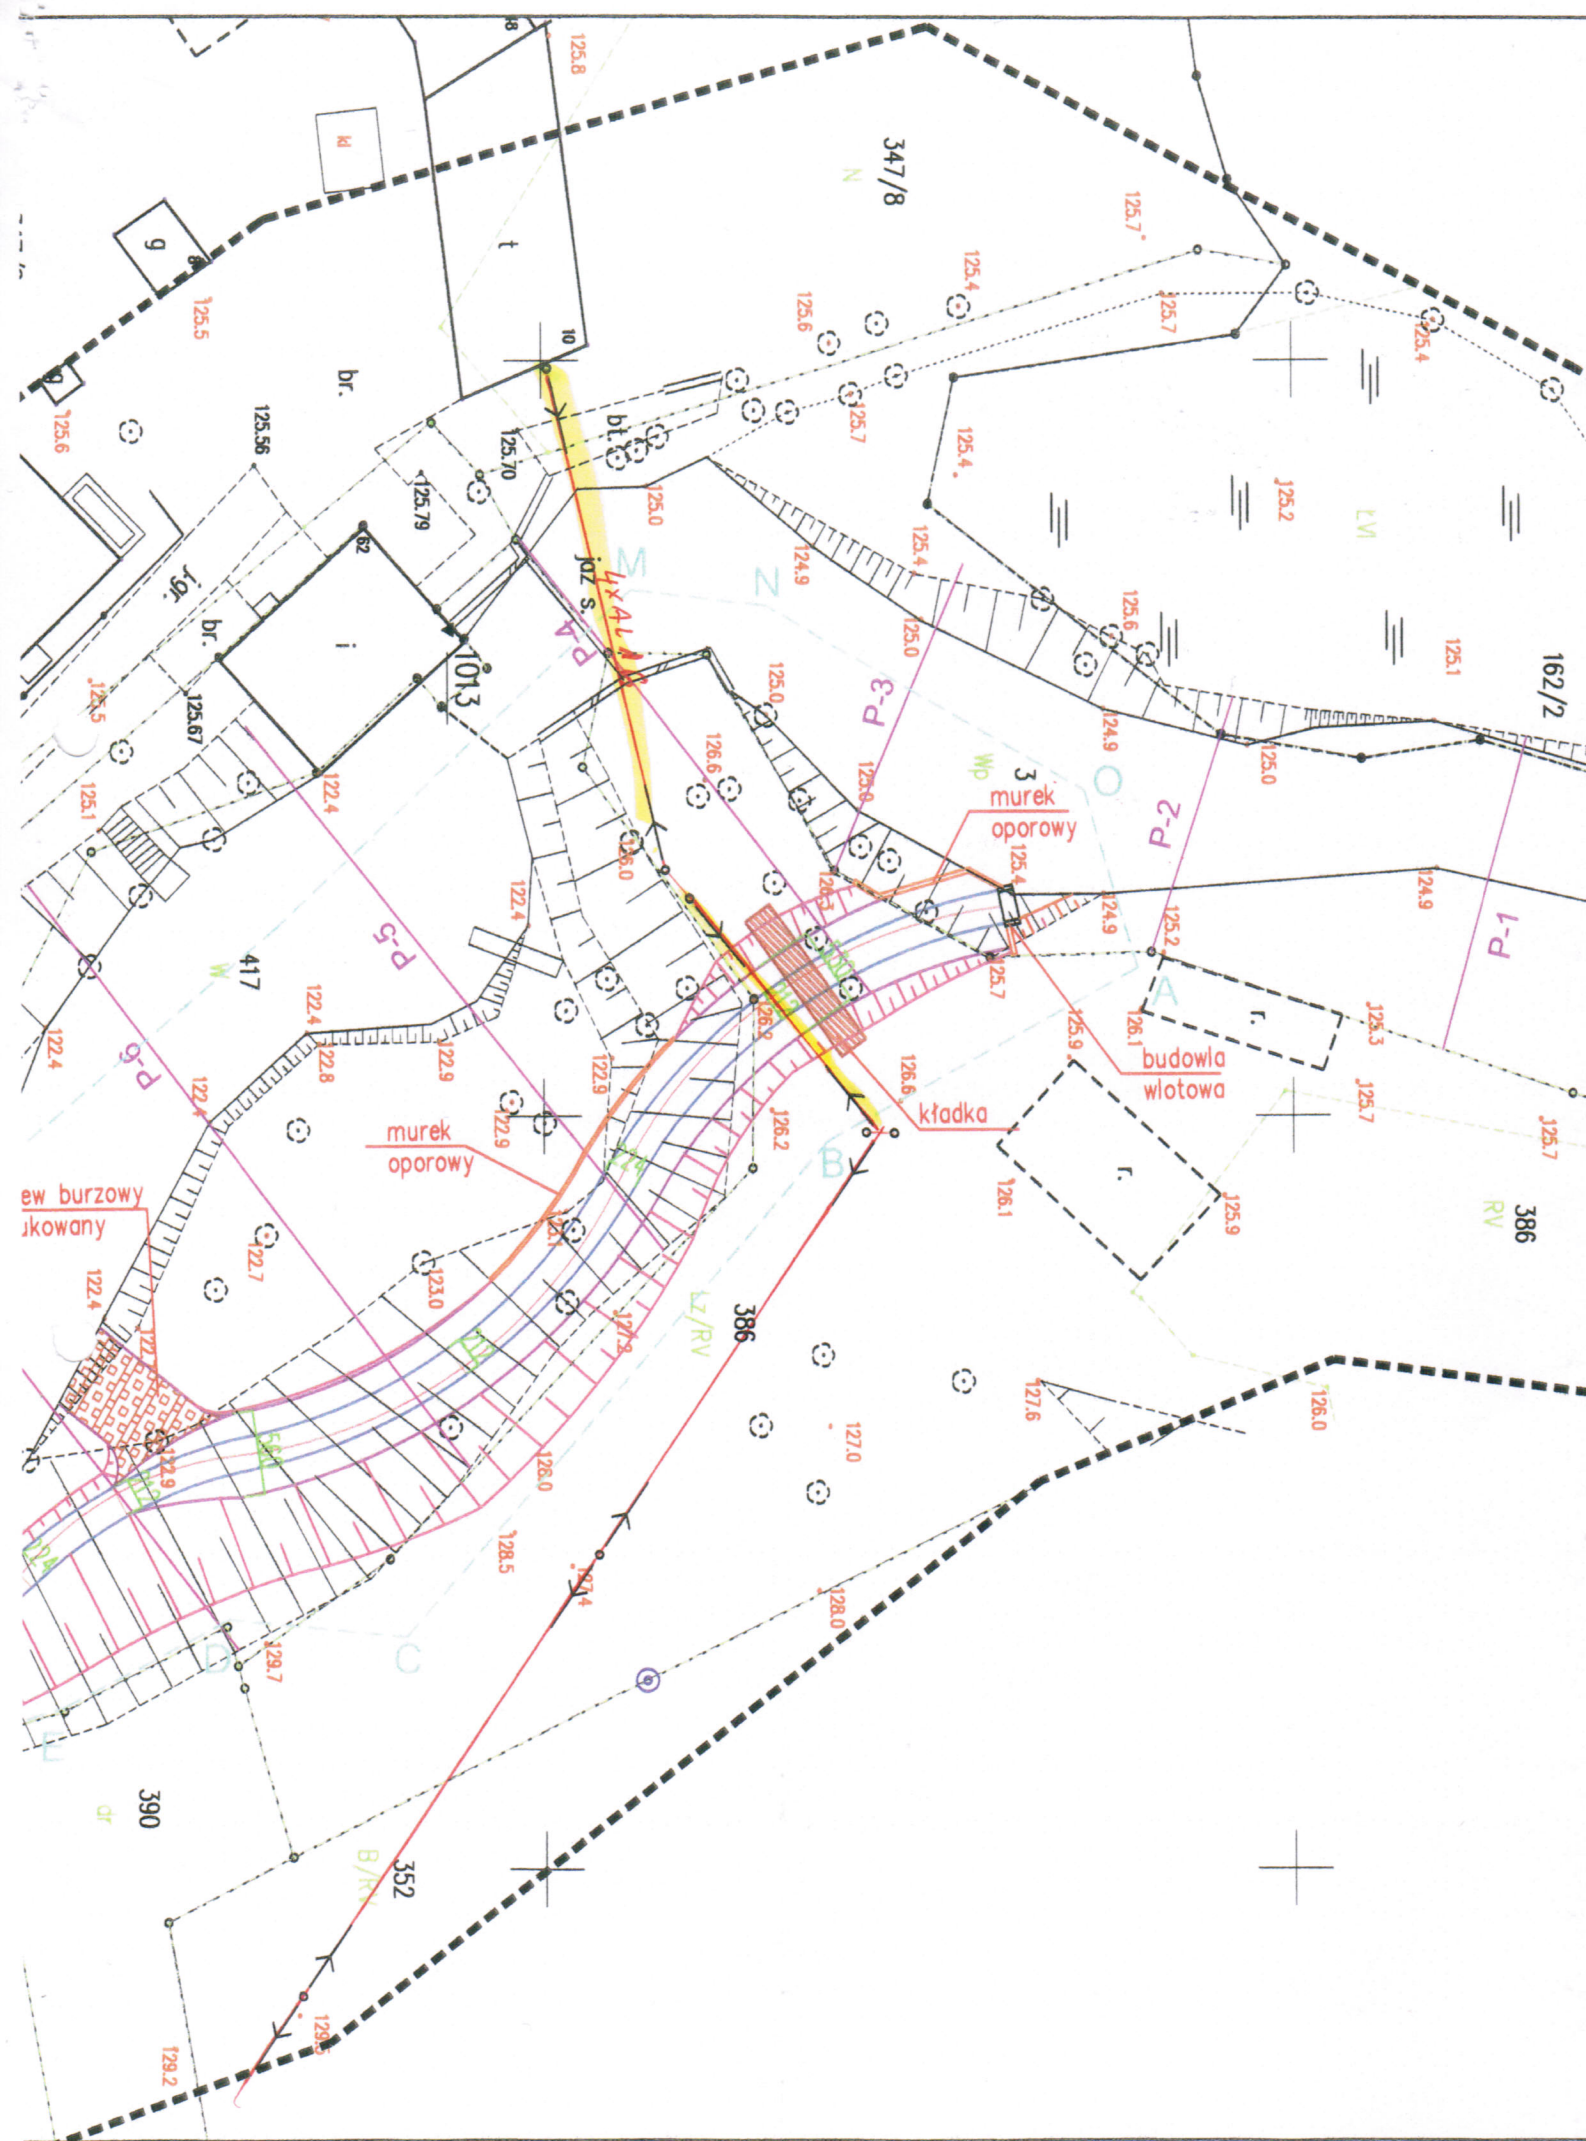

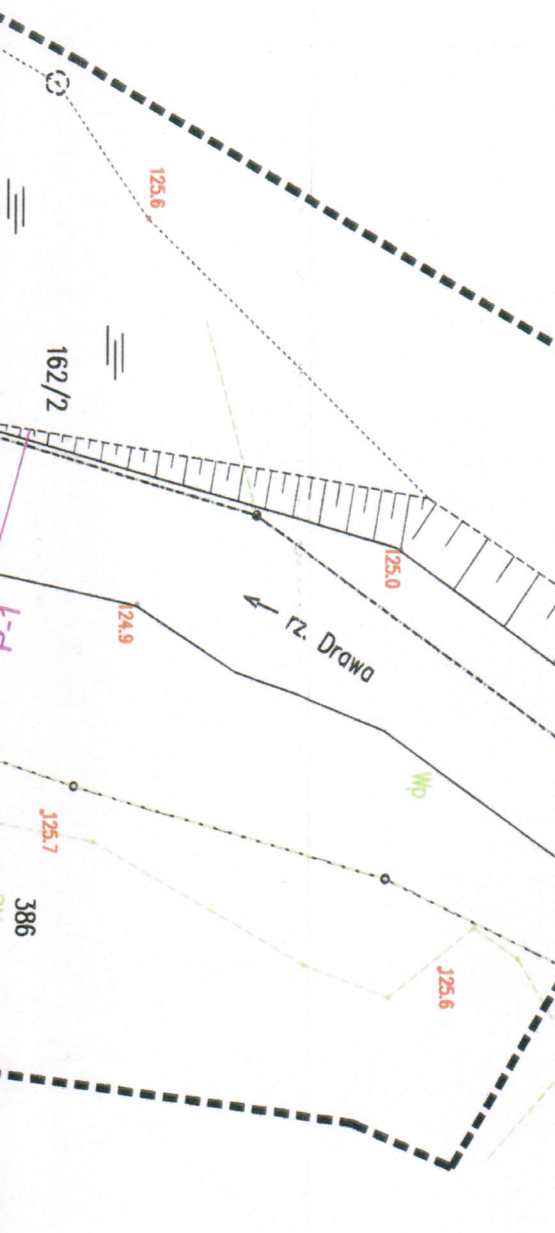

MAPA DO CELÓW PROJEKTOWYCH	
OBIĘKT: dz. nr 3,347/8,381,386,386/1,417 OBREB: nr 0087-Głęboczek GINA: 01_5 - Czaplinek POWIAT: 03-drawski WOJEWÓDZTWO: 32-zachodniopomorskie	USŁUGI GEODEZYJNE WOJCIECH WRÓBEL 78-500 DRAWSKO POMORSKIE ZAGÓRZ 25B TEL. 606882574 geowrobel@wp.pl
SKALA: 1:500 Układ współrzędnych: PL-ETRF2000 Porządek odwiesienia wysokości: KronsztadtPL-KRON6-NH	Wykonano w ramach roboty geodezyjnej nr: GK.6640.87.2016r zgłoszonej w WGKK w Drawsku Pom.
Kierownik roboty: Sylwester Ostrowski Zakres uprawnień i numer: 7883 (I) Sylwester Ostrowski GEODETA UPRAWNIONY Świadectwo Nr 7883 Mia. Gosp. Przem. i Rol.	W zakresie opracowania znajdują się punkty osnowy geodezyjnej podlegające ochronie na podst. art. 15, art. 48 ust. 1 pkt 3 ustawy Prawo geodezyjne i kartograficzne nr: brak
Mapę do celów projektowych sporządzono metodą cyfrową przy wykorzystaniu: 1. mapy zasadniczej w skali 1:500 sekcje: 5.203.29.10.1.2, 5.203.29.10.2.1, 5.203.29.10.1.4, 5.203.29.10.2.3	Na mapie do celów projektowych wykazano następujące, uzgodnione przez ZUDP projekty sieci uzbrojenia terenu: brak Informacje dodatkowe: 1. — — — — — zakres pomiaru
Uzbrojenie opracowano na podstawie: 1. Danych brzońowych - z literą B 2. Pośredniego ustalenia przebiegu aparaturą elektromagnetyczną - z literą A 3. Bezpośrednich pomiarów powykonawczych - bez litery W związku z tym w częściach 1 i 2 nie gwarantuje się kompletności, a dokładność pobranych uzbrojenia na mapie może być niższa od dokładności kartometrycznej mapy.	Rejestracja:  Starosta Drawski P32032016.236 2016-03-18 mgr inż. Sylwester Ostrowski GEODETA POMIATOWY
Aktualność wtórnika na dzień: 09.02.2016r	Kierownik jednostki wykonawstwa geodezyjnego USŁUGI GEODEZYJNE Wojciech Wróbel 78-500 Drawsko Pomorskie Zagórz 25B TEL. 606882574 WP 253-021-606882574

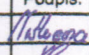Projektanci:	Imię i nazwisko:	Podpis:	Specjalność:	Nr uprawnień:	Data:
	mgr inż. Magdalena Niśkiewicz		konst.-bud.	KUP/0092/POOK/05	06.2016
	techn. Ryszard Lach		hydrotechnik	WBPP-AN-8386-5/7/84 Wk	06.2016
	mgr inż. Dorota Cybulska		konst.-bud.	-	06.2016
Sprawdzający:	mgr inż. Krzysztof Polak		hydrotechnik	UAN-NB-8386-65/84 Wk	06.2016
Inwestycja:					
Projekt LIFE13NAT/PL/000009 LIFEDrawaPL - Zadanie : Głęboczek (C4)					
Obiekt:			Nazwa rysunku:		
gmina Czaplinek powiat drawski			Plan zagospodarowania terenu		
	Stadium	Nr archiwalny:	Nr umowy:	Skala:	Nr rys.:
	PB	6852-4/16	33/LIFEDrawaPL/2015 Pkt. prel.:	1:500	1
Rozwiązania zawarte w niniejszym opracowaniu stanowią wyłączną własność "HYDROPROJEKTU" Sp. z o.o. i mogą być stosowane, powielane oraz udostępniane osobom trzecim jedynie na podstawie pisemnego zezwolenia Zarządu Spółki, z zastrzeżeniem wszelkich skutków prawnych.					